




RAMPA DE ACESSO EST 42 – MISTA EM PLANTA
SEM ESCALA

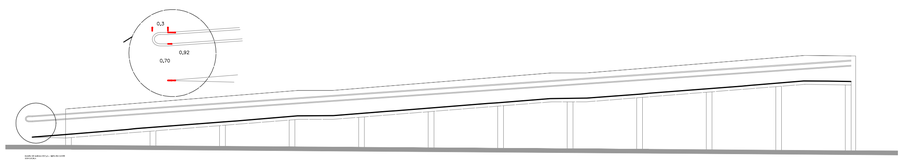




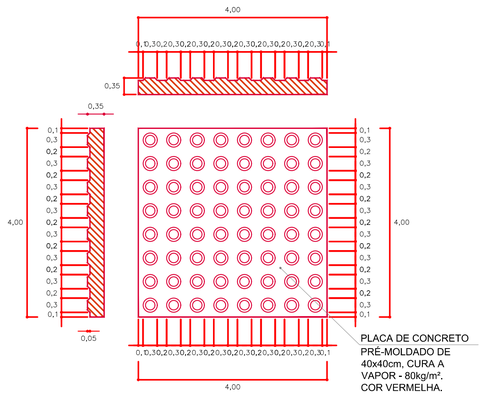


DETALHE PADRÃO DO PISO TÁTIL DE ALERTA
SEM ESCALA

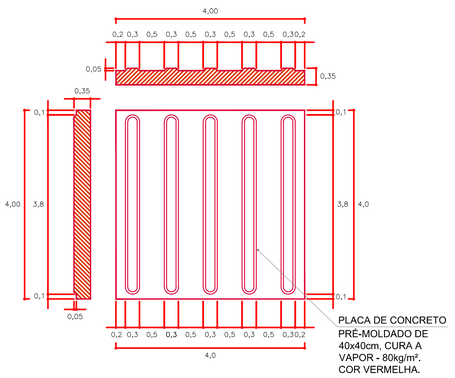

DETALHE PADRÃO DO PISO TÁTIL DE ALERTA
SEM ESCALA

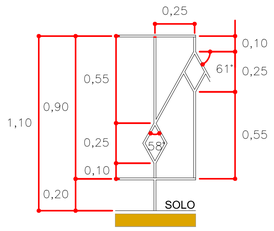


DETALHE DO GRADIL - VISTA FRONTAL
SEM ESCALA

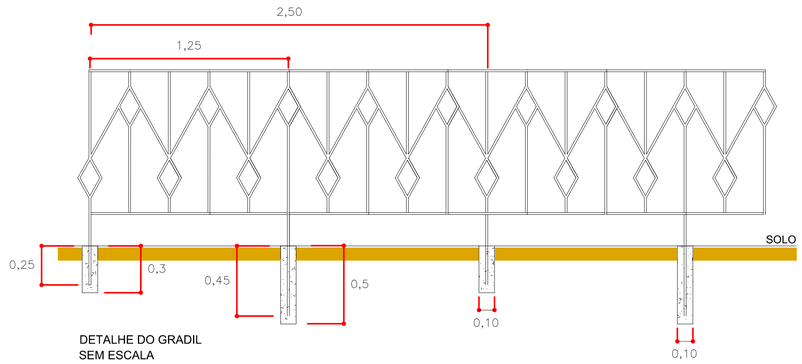


DETALHE DO GRADIL
SEM ESCALA


DETALHE DO GRADIL - VISTA LATERAL
SEM ESCALA

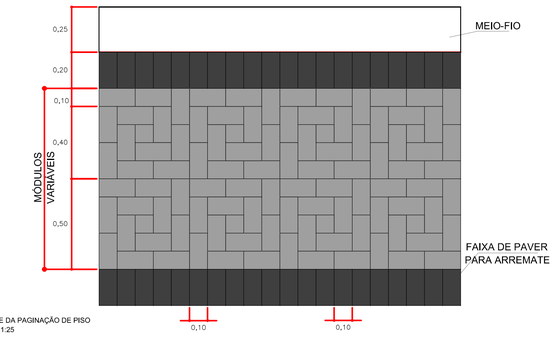

DETALHE DA PAGINAÇÃO DE PISO
ESCALA 1:25

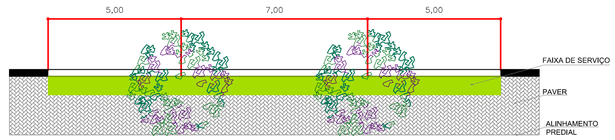


SITUAÇÃO GENÉRICA DA MODULAÇÃO DE ÁRVORE DE MÉDIO PORTE
ESCALA 1:50

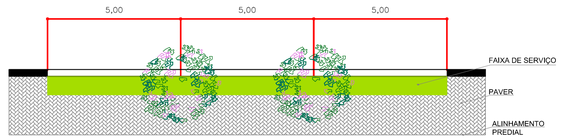

SITUAÇÃO GENÉRICA DA MODULAÇÃO DE ÁRVORE DE PEQUENO PORTE
ESCALA 1:50

CORTE B B'

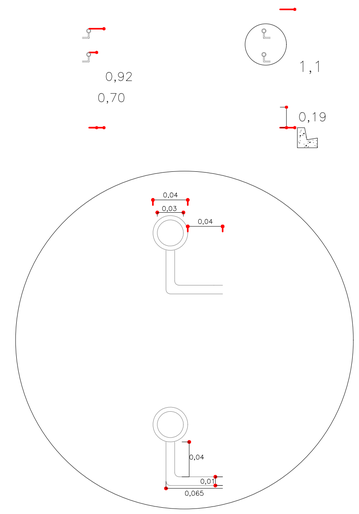

NOTAS:

1. Os detalhes apresentam situações genéricas, com as medidas mínimas para que se possa garantir a acessibilidade universal, conforto e segurança dos pedestres. Os ajustes necessários, decorrentes da implantação do empreendimento em área já densamente urbanizada, foram comtemplados nas demais pranchas de projeto.
2. Os detalhes foram desenvolvidos segundo as normas de acessibilidade e padrões já utilizados no município.
3. A faixa de serviço em toda a extensão do passeio é de 70cm, com redução no canteiro destinado à ciclovia quando passa a ser 55cm.
4. Os detalhes de meio-fio poderão ser conferidos no Projeto Executivo de Drenagem.
5. As seções que apresentam a estrutura do pavimento das calçadas e ciclovias podem ser conferidas no Projeto Executivo de Pavimentação.
6. As Seções Tipo das vias apresentam situações genéricas decorrente da variação da largura do passeio em função da correção da geomentria da via e condicionantes existentes, como alinhamento predial.
7. O padrão de gradil adotado é em ferro redondo Ø 1/2", com espaçamento de 25cm e altura total de 110cm.
8. As especificações das espécies vegetais e demais informações necessárias à compreensão do Projeto Executivo de Paisagismo podem ser consultas no relatório.

2014
PAC DA COPA

PAC DA MOBILIDADE DA REGIÃO METROPOLITANA DE CURITIBA
PROGRAMA PRÓ TRANSPORTE - Ministério das Cidades
ÓRGÃO FINANCIADOR - Caixa Econômica Federal

	DATA	SOLICITAÇÃO / ORIGEM	CORREÇÃO / ATENDIMENTO	VISTO	ARQUIVO
5ª					
4ª					
3ª					
2ª					
1ª					

COMEC

GOVERNO DO ESTADO DO PARANÁ
SECRETARIA DE ESTADO DO DESENVOLVIMENTO URBANO - SEDU
COORDENAÇÃO DA REGIÃO METROPOLITANA DE CURITIBA - COMEC

PARANÁ

IDENTIFICAÇÃO DO PROJETO
CORREDOR MARECHAL FLORIANO

MUNICÍPIO
SÃO JOSÉ DOS PINHAIS / PR

COORDENADOR DA COMEC	DIRETOR PRESIDENTE
LOUVANIR JOÃOZINHO MENEGUSSO	LOUVANIR JOÃOZINHO MENEGUSSO

DIRETOR TÉCNICO	DIRETOR ADMINISTRATIVO FINANCEIRO	DIRETOR DE TRANSPORTE
ARMINDO WANDSCHEER	LUCIEN REICHENBACH VAZ	ERALDO LUIZ CONSTANSKI

IDENTIFICAÇÃO DO PROJETO
PROJETO "AS BUILT" DE PAISAGISMO

CONTEÚDO
DETALHES

DATA	ESCALA	ARQUIVO	PRANCHA
14/06/2017	INDICADA	PAISA-AB.02.R0	02 / 03

AUTOR DO PROJETO	RESPONSÁVEL TÉCNICO
SUSI MARA SAMWAYS	MÁRCIO ROBERTO FERNANDES
COORDENADOR DO PROJETO	**AUTOR DO PROJETO "AS BUILT"**
MÁRCIO ROBERTO FERNANDES	HALLISSON JORGE DA SILVA

CONTRATADA

UNIDEC
www.unidec.com.br